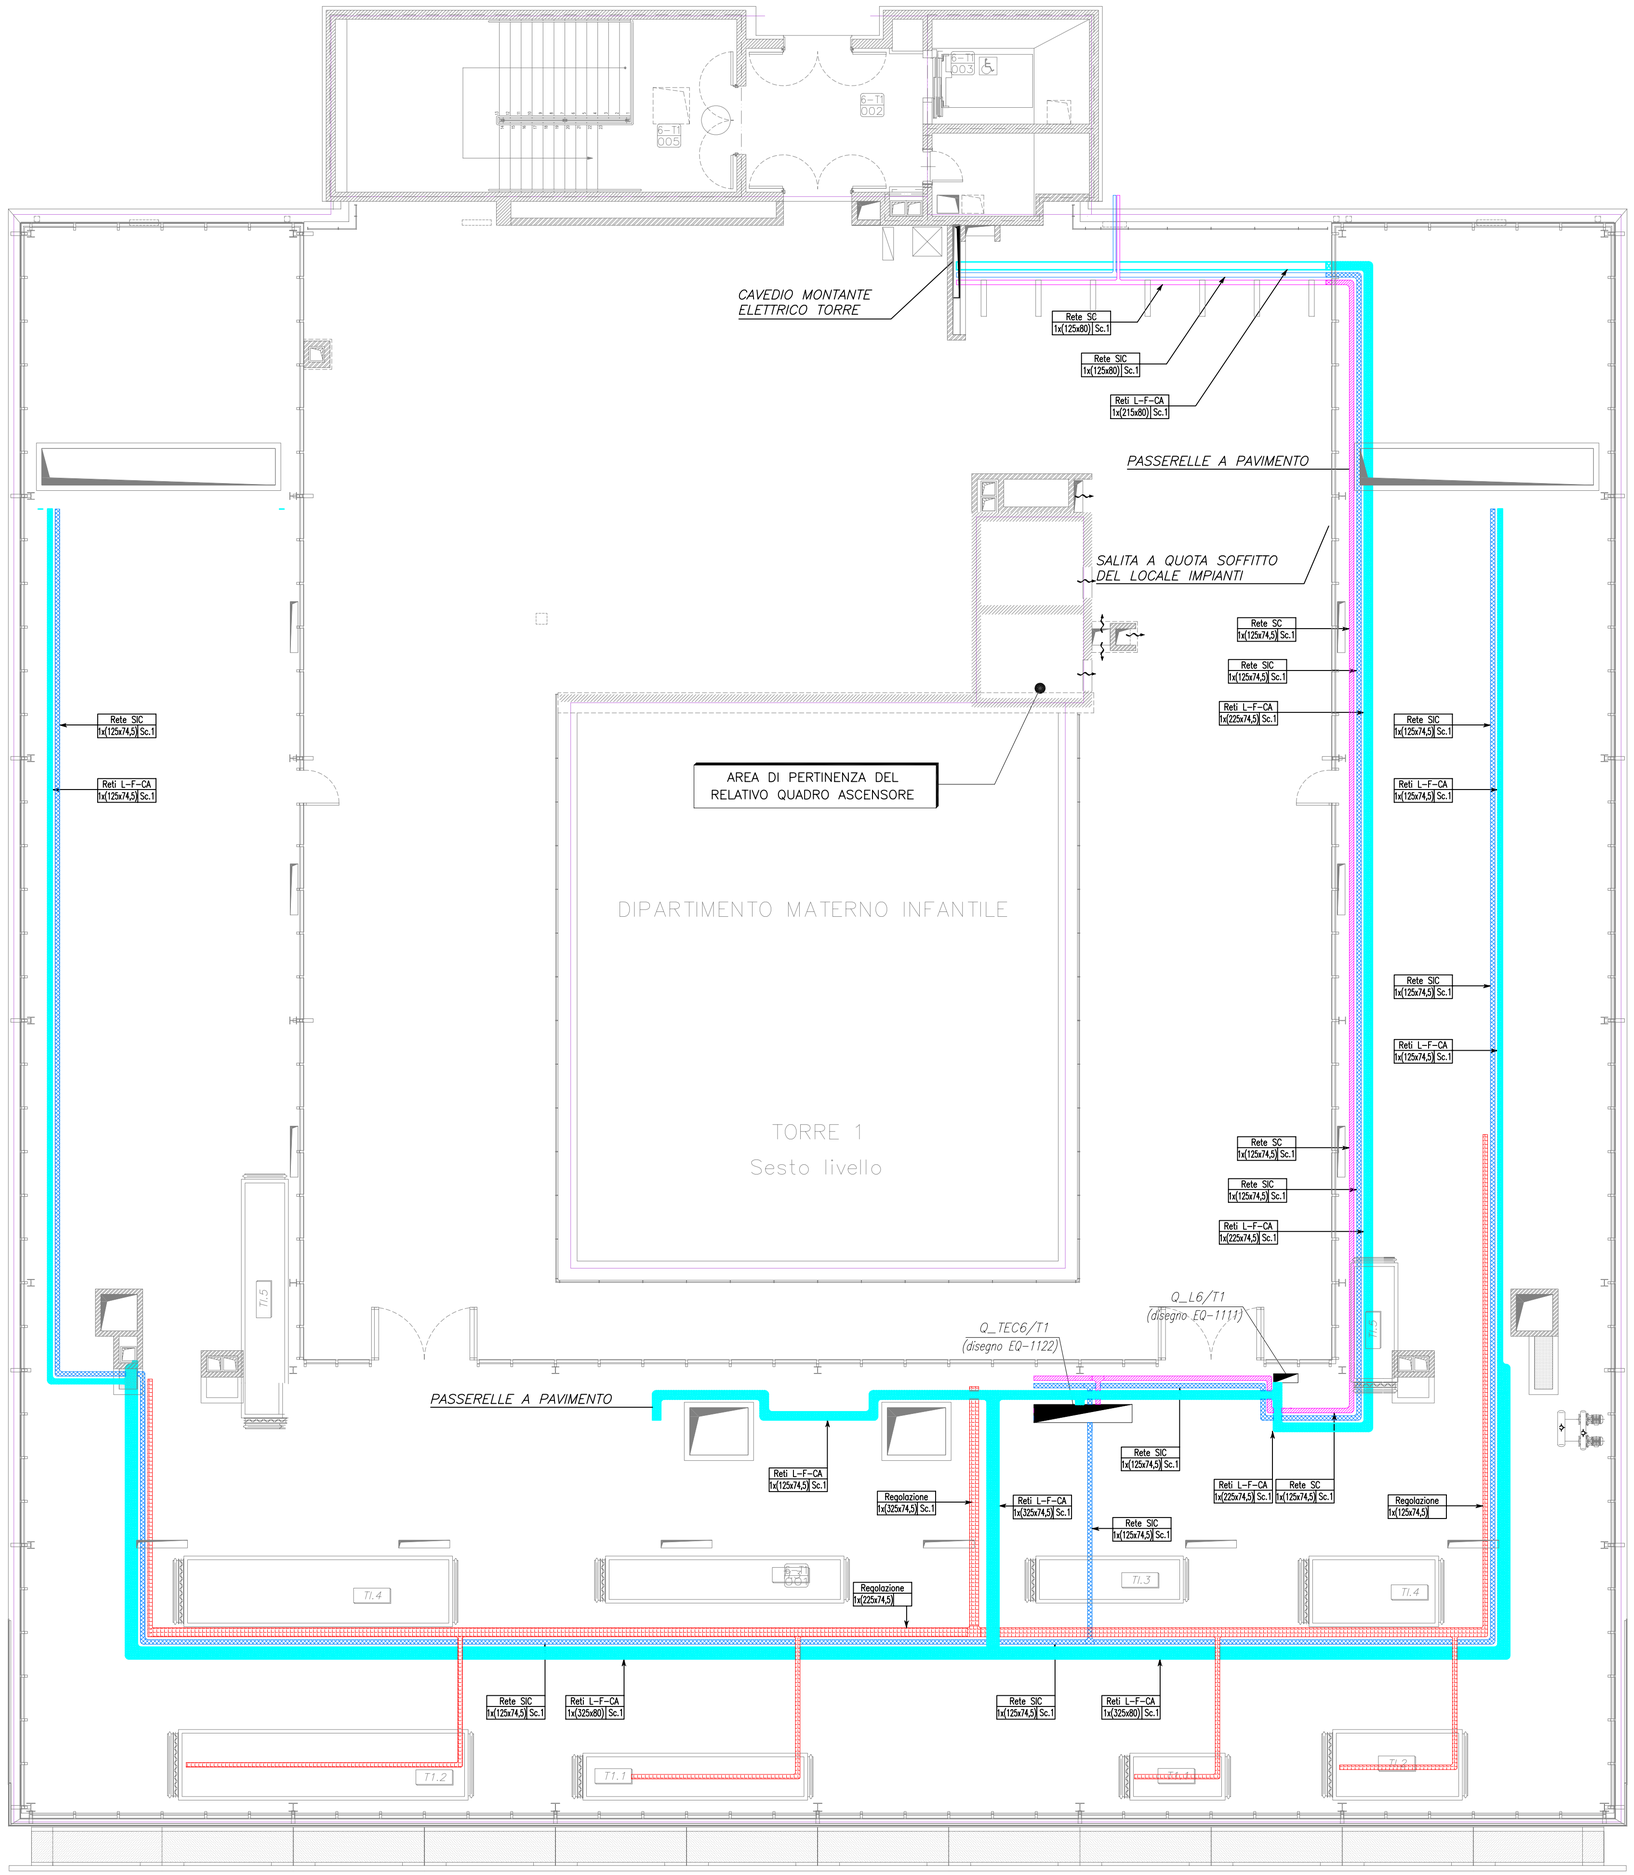

Legenda

Scheda tecnica	Simbolo grafico	Descrizione
E–001		Passerella in filo d'acciaio saldato Fe–Zn ad uno scomparto–Dim. 200x60 (223,5x74,5)mm Impianti di illuminazione, forza motrice e continuità assoluta (Reti L–F–CA)
E–001		Passerella in filo d'acciaio saldato Fe–Zn ad uno scomparto–Dim. 400x60 (428,5x74,5)mm Impianti di illuminazione, forza motrice e continuità assoluta (Reti L–F–CA)
E–001		Passerella in filo d'acciaio saldato Fe–Zn ad uno scomparto–Dim. 200x60 (223,5x74,5)mm Impianti di illuminazione di sicurezza (Rete SIC)
E–001		Passerella in filo d'acciaio saldato Fe–Zn ad uno scomparto–Dim. 200x60 (223,5x74,5)mm Impianti speciali di sicurezza (Rete SS)
E–001		Passerella in filo d'acciaio saldato ad uno scomparto–Dim. 100x60 (125x74,5)mm Impianti speciali di comunicazione (Rete SC)
E–001		Passerella in filo d'acciaio saldato ad uno scomparto–Dim. 300x60 (326x74,5)mm Impianti speciali di comunicazione (Rete SC)
E–199		Barriera tagliafuoco con sacchetti amovibili protezione minima REI120
–		Scatola di derivazione nel controsoffitto – Imp. illuminazione, forza motrice e continuità (Reti L–F–CA)
–		Scatola di derivazione nel controsoffitto – Imp. speciali di sicurezza (Reti SS)
–		Pozzetto di transito/arrivo condotte
–	ATD	Armadio per impianto di trasmissione fonia e dati
E–006 E–008		Quadro elettrico di locale
E–010		Quadro elettrico di reparto/zona

Identificazione passerelle

ggg nx(LxH) Sc.

- ggg → Tipologia servizio rete/impianti di distribuzione
- nx → Numero scomparti
- (LxH) → Dimensioni reali passerella (bxh) in mm

Identificazione circuiti

Q / Circ.

- Q → Sigla quadro
- Circ. → Sigla circuito di alimentazione

NUOVO OSPEDALE DI BERGAMO

AZIENDA OSPEDALIERA - OSPEDALI RIUNITI DI BERGAMO — Largo Barozzi 1, 24128 Bergamo

ARCHITETTURA E URBANISTICA

Arch.AYMERIC ZUBLENA
Capogruppo
SCAU S.A.
Rue Lemaignan, 5 - Paris
tel. 0033.140.788.400
bergamo@scau.com

MM. AR. CONSULT s.r.l.
Arch. Alessandro Martini
Arch. Edoardo Monaco
via R. da Capua, 12 - Roma
tel. 06.57.58.606
monaco@momarch.it

PIPPO TRAVERSI
FERDINANDO TRAVERSI
ARCHITETTI ASSOCIATI
Arch. Pippo Traversi
Arch. Ferdinando Traversi
via Locatelli, 23 - Bergamo
tel. 035.22.24.36
ospedale1@traversietraversi.it

Arch. ANDREA G. TADDIA
via Lampedusa,13/c - Milano
tel. 02.45.49.06.00
bergamo@progettisti-associati.it

STRUTTURE E COORDINAMENTO SICUREZZA

E.T.S. s.p.a.
Engineering and Technical Services
Ing. Donato Romano
Ing. Giambattista Parletti
via Mazzi, 32 - Villa d'Almè (BG)
tel. 035.63.13.111
ospedale@etseng.it

IMPIANTI TECNOLOGICI E TRASPORTI

PROGETTISTI ASSOCIATI TECNARC s.r.l.
Ing. Cesare Taddia
Ing. Roberto Taddia
via Lampedusa,13/c - Milano
tel. 02.45.49.06.00
bergamo@progettisti-associati.it

STEAM s.r.l.
Ing. Mauro Strada
via Venezia , 59/15 sc. C - Padova
tel. 049.86.91.111
345-HBergamo@steam.it

DIRETTORE DEI LAVORI E COORDINATORE

Ing. Donato Romano
E.T.S. s.p.a.
via Mazzi, 32 - Villa d'Almè (BG)
tel. 035.63.13.111
ospedale@etseng.it
segreteria@scarl-snob.it

COORDINATORE DELLA SICUREZZA
Ing. Giambattista Parletti
E.T.S. s.p.a.
via Mazzi, 32 - Villa d'Almè (BG)
tel. 035.63.13.111
ospedale@etseng.it
segreteria@scarl-snob.it

RESPONSABILE PROCEDIMENTO

Ing. Paolo Bosi
A.O. - Ospedali Riuniti di Bergamo
Largo Barozzi,1 - Bergamo
tel. 035.26.69.65
uno@ospedaliriuniti.bergamo.it

APPALTATORE

DEC
Società per Azioni
Sede legale – 70124 BARI
Via Devitofrancesco 31/c
Tel 080.5421726 – Fax 080.5968315
Sede operativa – 70026 z.i. MODUGNO (BA)
Via delle Violette, 12
Tel 080.5311200– Fax 080.5382549

ESECUTORE IMPIANTI TECNOLOGICI X

N.O.B. IMPIANTI soc. cons. a r.l.
Impianti Tecnologici Meccanici Elettrici
Via Martin Luther King Localita' LA TRUCCA 24127 BERGAMO
TERMIGAS BERGAMO — BUSI IMPIANTI s.p.a.

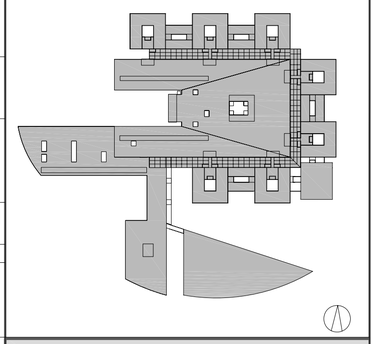

PROGETTO COSTRUTTIVO

IMPIANTI ELETTRICI

PIANTA

LIVELLO 6

UBICAZIONE Q.E. E VIE CAVI
TORRE 1 E CORPO INTERMEDIO 1
LIVELLO 6

FILE DI RIFERIMENTO	PROGRESSIVO
EE-1117N.dwg	EE-1117N
RIF. ART. 35 D.P.R. 554/99	
DATA: 20 GIUGNO 2007	SCALA: 1:100

AGGIORNAMENTI

rev.	data	descrizione	redatto	verificato
0	20/06/07	Emesso per approvazione	GMD	
1	03/05/08	Revisione generale	ZMB	
2	02/02/09	Rev. ingresso canaline da montante	ZMB	
3	09/02/09	Rev. per canalina regolazione	ZMB	
4	Aprile 2010	As built		

PROGR