PER CONTINUAZIONE PERCORSO CANALINE VEDI TAV. EE-1231N_REV1

PER CONTINUAZIONE PERCORSO CANALINE VEDI TAV. EE-1234N_REV1

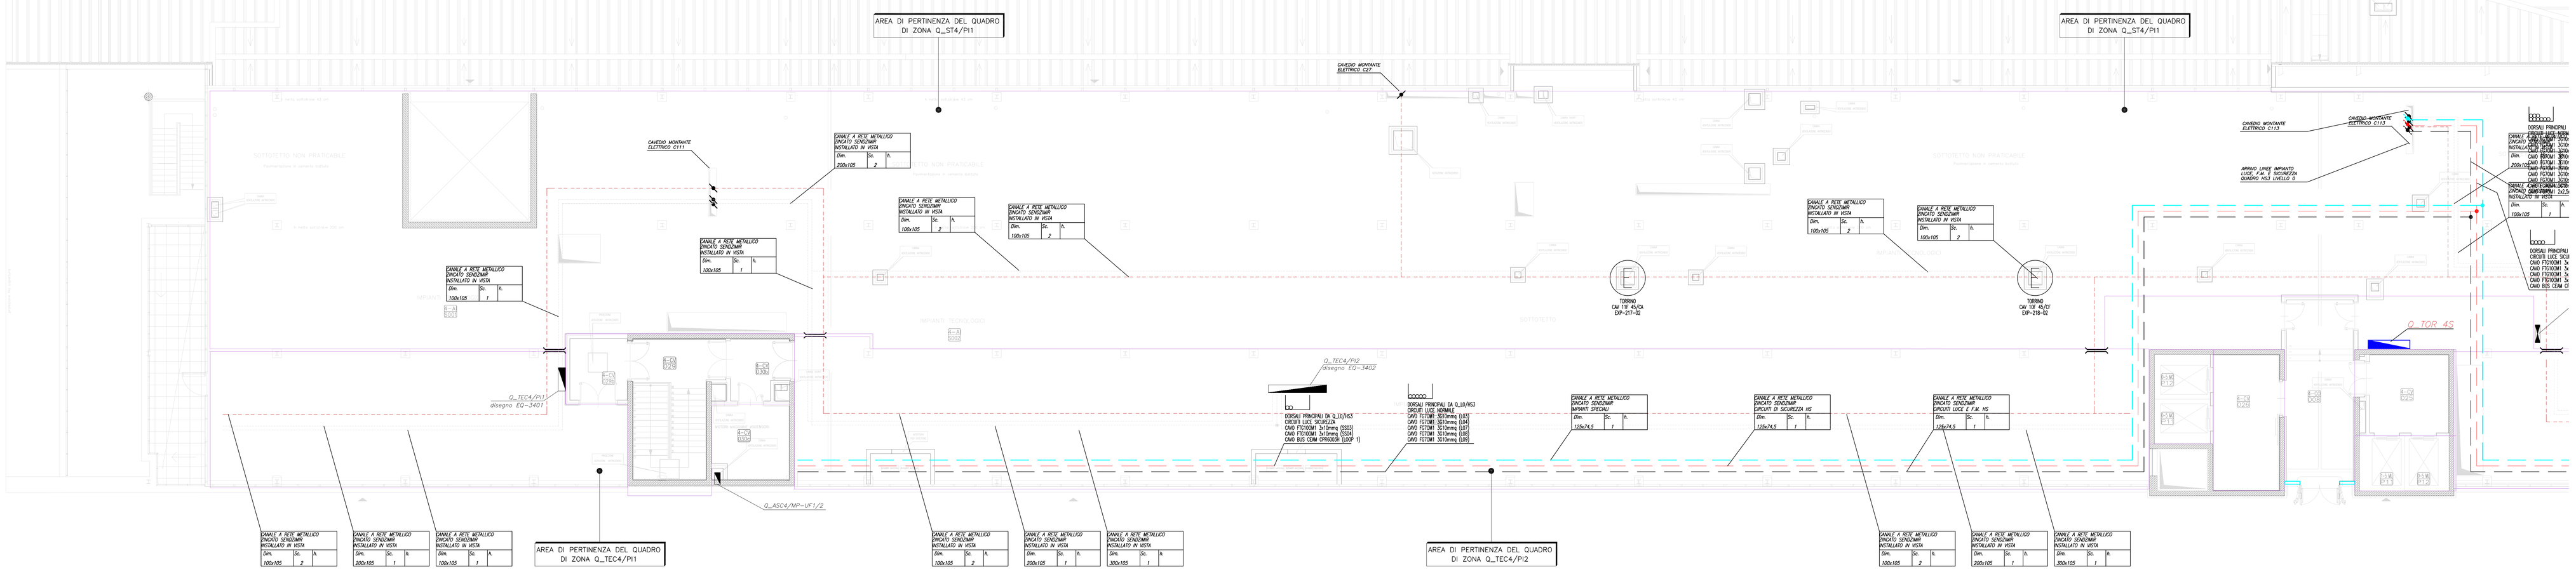

Legenda

Simbolo grafico	Descrizione
Reti distribuzione secondaria	
	Passerella in filo d'acciaio saldato Fe-Zn Distribuzione secondaria quadri e Fe-Zn impianto, forza motrice e continuità assoluta (Rete I-r-f-CA)
	Passerella in filo d'acciaio saldato Fe-Zn Distribuzione secondaria impianti speciali di sicurezza(Rete SI2)
	Passerella in filo d'acciaio saldato Fe-Zn Distribuzione secondaria impianti di illuminazione di sicurezza (Rete SI2)
	Passerella in filo d'acciaio saldato Fe-Zn Distribuzione secondaria impianti speciali di comunicazione (Rete SI2)
	Condutture verticale
	Barriera tagliafuoco con sacchetti amovibili protezione minima REI120
	Scatola di derivazione nel controsoffitto — Imp. illuminazione, forza motrice e continuità (Rete I-r-f-CA)
	Scatola di derivazione nel controsoffitto — Imp. illuminazione di sicurezza (Rete SI2)
	Pozzetto di transito/presa conduite
	Armadio per impianto di trasmissione fonia e dati
	Quadro elettrico di locale/locale
	Quadro elettrico di reparto/zona/ascensore/montacarichi/mezzo sottigne

Identificazione passerelle

Tipologia servizio rete/impianti di distribuzione
Numero scomparti
Dimensioni reali passerella (tutti) in mm

Identificazione circuiti

Sigla quadro
Sigla circuito di alimentazione

Note:

Aree non facenti parte del presente appalto

NUOVO OSPEDALE DI BERGAMO
AZIENDA OSPEDALIERA — OSPEDALI RIUNITI DI BERGAMO Largo Barozzi 1, 24128 Bergamo

ARCHITETTURA E URBANISTICA
Arch. AYMERIC ZUBLENA (Coordinatore)
SCAU S.A.
4 rue Delambre, 5 - Paris
Tel. 0033/142.796.400 — bergamo@scau.com

MM. AR. CONSULT s.r.l.
Arch. Alessandro Mariotti
Arch. Edoardo Monaco
via Ennio Quirino Visconti 12 - Roma
Tel. 06.51.58.606 — monaco@mmarch.it

PIPPO TRAVERSI ERSKINAGO TRAVERSI ARCHITETTI ASSOCIATI
via Locatelli, 23 - Bergamo
Arch. Ferdinando Traversi
Tel. 035.22.24.36 — ospedale1@traversitraversi.it

Arch. ANDREA G. TADDIA
via Ampere, 30 - Milano
Tel. 02.45.49.06.00 — bergamo@progettisti-associati.it

STRUTTURE E COORDINAMENTO SICUREZZA
E.T.S. s.p.a.
Engineering and Technical Services
Ing. Ranieri Rumelli
Ing. Giambattista Panetti
via Mazzini, 72 — Villa d'Almè (BG)
Tel. 035.63.53.111 — ospedale@etseng.it

IMPIANTI TECNOLOGICI E TRASPORTI
PROGETTISTI ASSOCIATI TECNARC s.r.l.
Ing. Cesare Tubito
Ing. Roberto Tubito
via Ampere, 30 - Milano
Tel. 02.45.49.06.00 — bergamo@progettisti-associati.it

STEAM s.r.l.
Ing. Mauro Strada
via Venezia, 76/15 a - I - Padova
Tel. 049.86.71.111 — 345-m@bergamo@steam.it

DIRETTORE DEI LAVORI E COORDINATORE
Ing. Donato Romano
COORDINATORE DELLA SICUREZZA
Ing. Giambattista Panetti
E.T.S. s.p.a.
via Mazzini, 72 — Villa d'Almè (BG)
Tel. 035.63.53.111
ospedale@etseng.it
segreteria@ecurl-snab.it — segreteria@ecurl-snab.it

RESPONSABILE PROCEDIMENTO
Ing. Paolo Bolis
A.O. - Ospedali Riuniti di Bergamo
Largo Barozzi 1 - Bergamo
Tel. 035.26.69.65 — urp@ospedaliriuniti.bergamo.it

APPALTATORE
DEC
Società per Azioni
Sede legale — 70124 BARI
Via Nicolai, 39 - Palazzo DEC
Tel. 080/5407100 - Fax 080/5868515
Sede operativa — 70026 (z. MODUGNO (BA)
Via delle Orfiche, 11
Tel. 080/5322941 - Fax 080/5382549

ESECUTORE IMPIANTI TECNOLOGICI
N.O.B. IMPIANTI soc. coop. a r.l.
Impianti Tecnologici Meccanici Elettrici
Via Martin Luther King Località LA TRUCCA 24127 BERGAMO
TERMIGAS SERVIGAS SUS IMPIANTI s.p.a.

PROGETTO COSTRUTTIVO

IMPIANTI ELETTRICI

PIANTA

LIVELLO 4

UBICAZIONE Q.E. E VIE CAVI
PIASTRA LIVELLO 4
SUD-OVEST

FILE DI RIFERIMENTO: EE-1243N.dwg
PROGRESSIVO: EE-1243N
RIF.: ART. 35 D.P.R. 554/99

DATA: DICEMBRE 2008
SCALA: 1:100

AGGIORNAMENTI

rev.	data	descrizione	redatto	verificato
2	03/03/2010	Emesso per approvazione	MA	
1	20/07/2011	As-Built		